


Underlag för relationshandling
Kumerius E1 090228

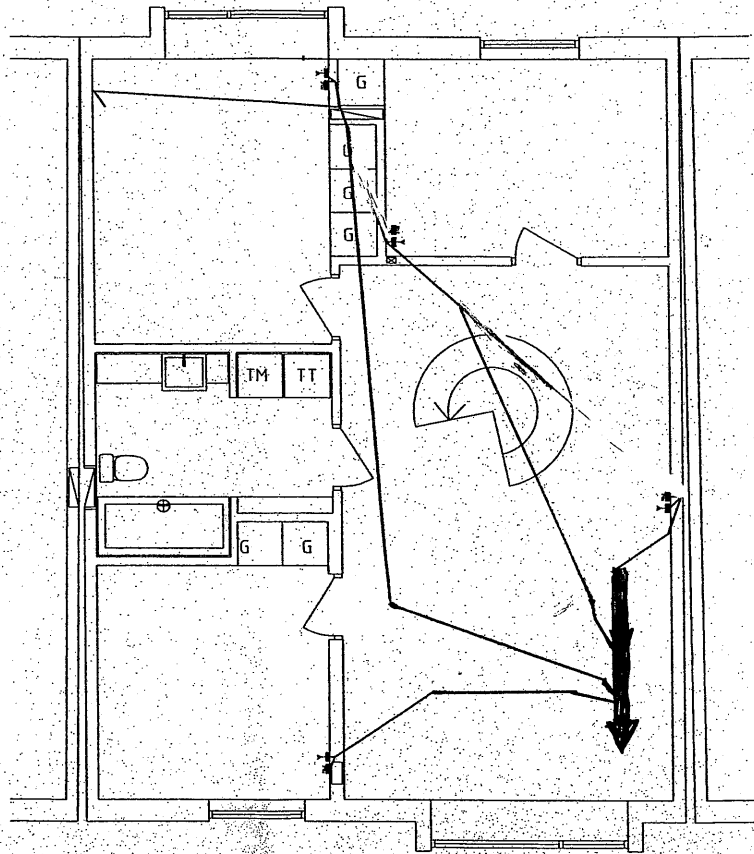

TV/DATA UTTAG
TIII TEKNIK RUMMET

PLAN 01
HUS NR 9, 11, 13, 15, 17, 19, 21

PLAN 01
HUS NR 8,

KNIVSTA KOMMUN Bygg- och miljönämnden
Ink. 2011 -01- 11
Diariernr 2006/10023-1