




Rör för kommunikationskabel i tomtmark.
Förläggs enligt EBR normer

Kanalisatin till kopplingspunkt utförs
enligt nätbolagets instruktioner

All knalisatörer och dosor i vägg förläggs
lodrätt i förväg till undertak och bjälklag
där all anslutning sker

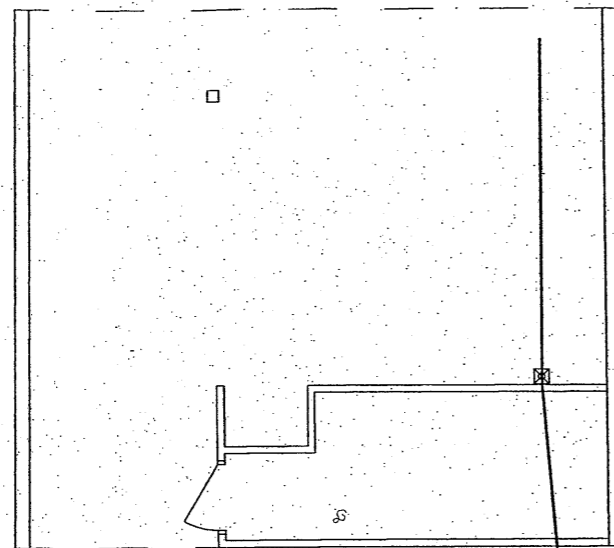

PLAN 0
HUS NR 9, 11, 13, 15, 17, 19, 21
SAMT OMVÄNT FÖR
HUS NR 8, 10, 12, 14, 16, 18, 20

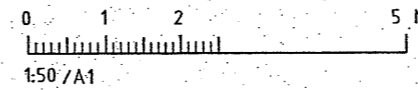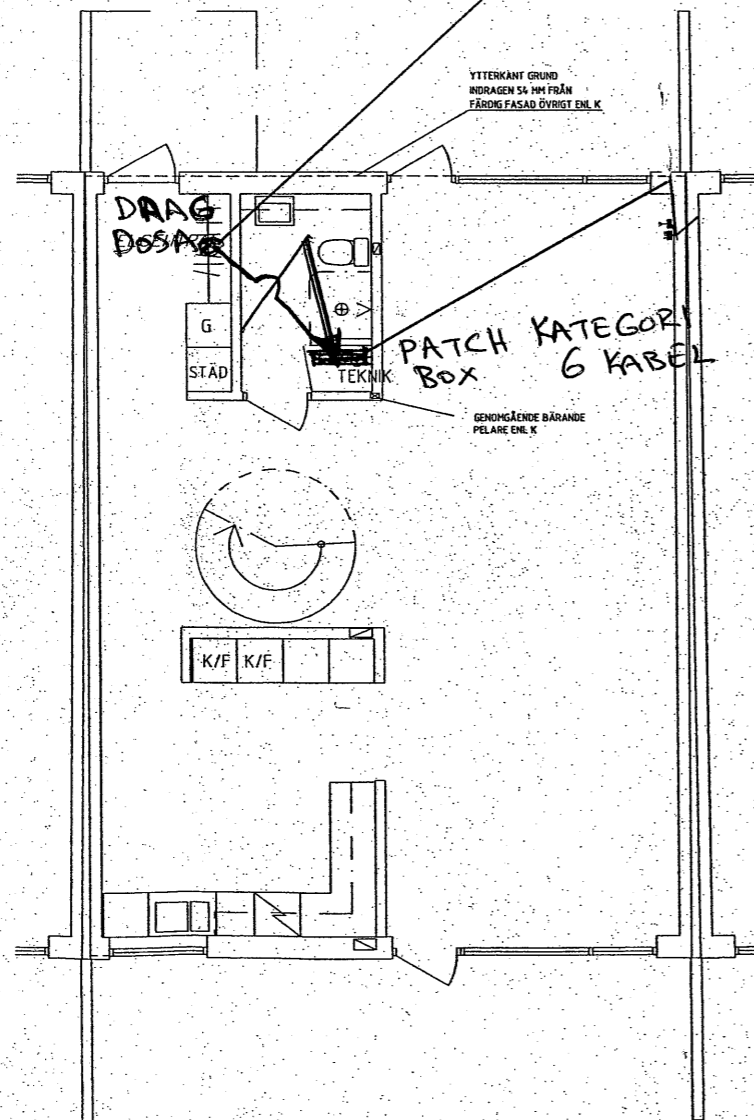

BEF	ANT	ÄNDRINGEN AVSER	SIGN	DATUM
BYGGHÄNDLING				
UDK-nätprojekt Lövbergavägen 44B 132 39 Saltsjö-Boo				
UPPDRAG NR 000	PROJEKTERAD AV UD	HANDLÄGGARE UD		
DATUM 070315	UTFÖRARE UD	GRANSK.HANDL. JP		
Alsike Ky Raskillnaden / 1:308 Nybyggnad / RADHUS PLAN 0 INSTALLATION TELE				
SKALA A1= 1:50 A3= 1:100		TEMA NR E 308-18		BEF

Underlag för relationshandling
Kumerius EI 090228

KNIVSTA KOMMUN
Bygg- och miljönämnden
Ink. 2011 -01- 1 1
Diari nr
2006/10023-1