

514855

UNDERTAK

U1  
13 MM GIPS SLÄT SPACKLAS OCH MÅLAS MED  
KULÖR NCS S0500-N GLANSVÄRDE 4  
MONTERAS NEDPENDLAT VÄGRÄTT GLES CC 300.  
ENL RIT. A308:40-41


U2  
13 MM GIPS SLÄT SPACKLAS OCH MÅLAS MED  
KULÖR NCS S0500-N GLANSVÄRDE 4  
MONTERAS DIKT GLES CC300., SAMMA LUTNING  
SOM TAKSTOLAR ENL RITN. A308:40-41

U4  
13 MM GIPS SLÄT SPACKLAS OCH MÅLAS MED  
VÄTRUMSFÄRG  
KULÖR NCS S0500-N GLANSVÄRDE 4  
MONTERAS nedpendlat vågrätt  
GLES CC 300.  
ENL RIT. A308:40-41

BELYSNING

L101  
FLUX AB T08-693 05 00  
Lok 1700-10 matt vit. Färses med tEckglas för IP44  
Infälld spotlight för MR16. Ljuslilla 35W IRC, 24 grader, 12V  
Levereras med elektronisk träfo 105VA/3st armaturer  
samt infällnadslador i plåt  
Eller likv.

L108  
FLUX AB T08-693 05 00  
ESEDRA CLACK OPAL WHITE

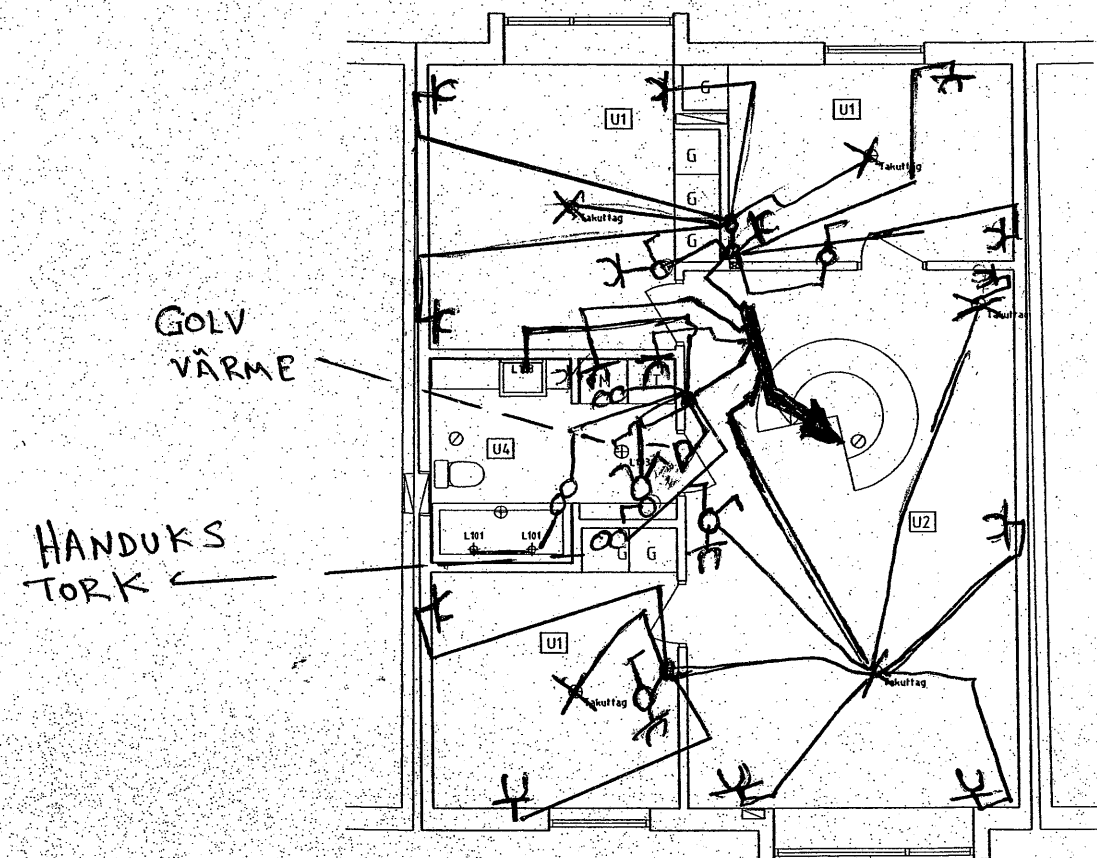


Underlag för relationshandling  
Kumerius EI 090228

PLAN 01  
HUS NR 9, 11, 13, 15, 17, 19, 21

PLAN 01 / INVERTERAT  
HUS NR 8, 10, 12, 14, 16, 18, 20

KNIVSTA KOMMUN  
Bygg- och miljönämnden  
Ink. 2011-01-11  
Diari nr 2006/10023-1

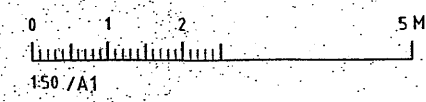

A 3 NY BELYSN.		JP	060306
BET	ANF	AVORDNING	ANVÄN
		BSH	DATUM
BYGGHANDLING			
Arklab Stockholm			
Lenningsgatan 3, 117 33 Stockholm Tel: 0733-44493 E-post: ark@arklab.se www.arklab.se			
UPPDRAG NR	RITADNINGEN AV	HANDLAGGARE	
030	JP	JP	
DATUM	UTFÖRNING	GR. EGENSKAP	GRANSK. HANDL.
061004	JP	JP	II
Kv: Råskilnaden / L308			
Nybyggnad / Radhus			
Plan 1, Undertaksritning			
SKALA	MÅTTAV		1 BET
A1 1:50	A308-71		
A3 1:100			