
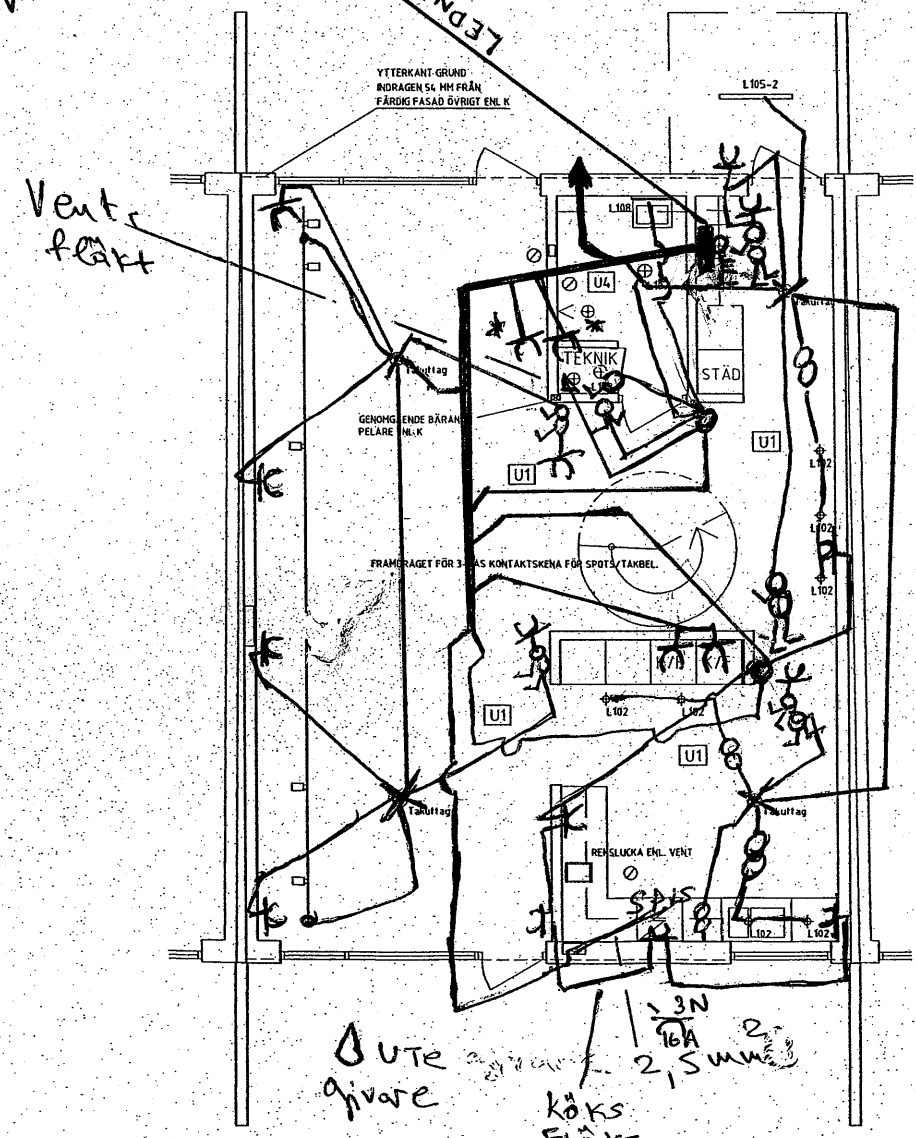


514856

HÖJDER
BRYTARE 1000 ÖG
VUTTAG 300 ÖG

SYMBOLER
 ○ 1-POL
 ⊕ TRAPP
 ⊕ KRON
 K 2-VÄGSUTTAG
 X LAMPUTTAG MED KROK
 ⊙ INFÄLLD DOWNLIGHT 12V
 ● K-DOSA
 ⊙ FOTO CELL
 ⊙ TRAFÖ

* VÄRME
DATA

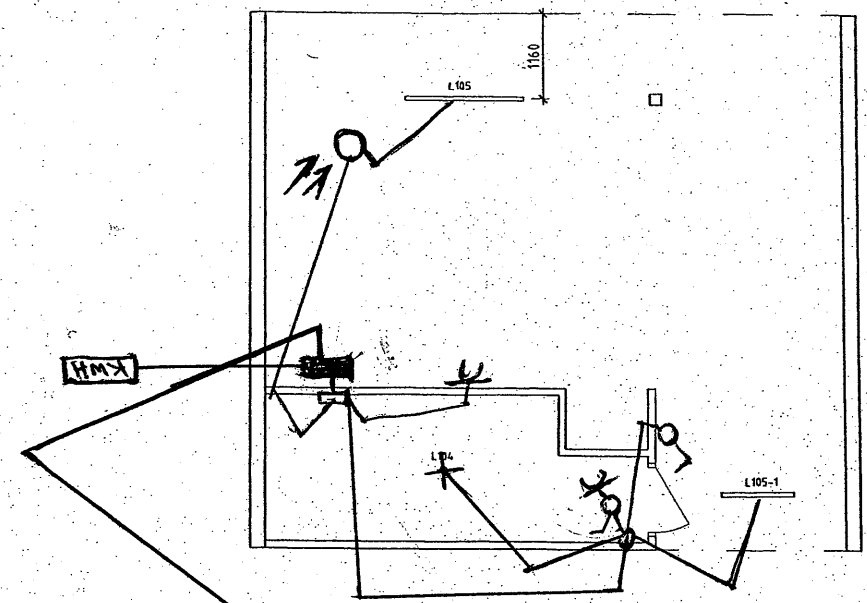

ENTREPLAN HUS NR 9, 11, 13, 15, 17, 19, 21
 ENTREPLAN / INVERTERAT HUS NR 8, 10, 12, 14, 16, 18, 20

UNDERTAK

U1
13 MM GIPS SLÄT SPACKLAS OCH MÅLAS MED KULÖR NCS S0500-N GLANSVÄRDE 4 MONTERAS VÄGRÄTT DIKT GLES CC 300. ENL RIT. A308:40-41

U2
13 MM GIPS SLÄT SPACKLAS OCH MÅLAS MED KULÖR NCS S0500-N GLANSVÄRDE 4 MONTERAS DIKT GLES CC300. SAMMA LUTNING SOM TAKSTOLAR ENL RITN. A308:40-41

U4
13 MM GIPS SLÄT SPACKLAS OCH MÅLAS MED VÄTRUMSFÄRG KULÖR NCS S0500-N GLANSVÄRDE 4 MONTERAS VÄGRÄTT DIKT GLES CC 300. ENL RIT. A308:40-41

VENTILATION

- ⊙ TALRIKSVENTIL FRÅNLUFT
- ⊗ TALRIKSVENTIL TILLUFT

BELYSNING

ANVISNINGAR

Kuling till ytebelysning under carport, utföres dolt i mesta möjliga mån.

L101
FLUX AB T08-693 05 00
Lok 1700-10 matt vit. Färses med täckglas för IP44. Infälld spotlight för MR16. Ljuskälla 35W IRC, 24 grader, 12V. Levereras med elektronisk trafo 105VA/3st armaturer samt infällnadslådor i plåt. Eller likv.

L102
FLUX AB T08-693 05 00
Lok 1700-10 matt vit. Infälld spotlight för MR16. Ljuskälla 35W IRC, 24 grader, 12V. Levereras med elektronisk trafo 105VA/3st armaturer samt infällnadslådor i plåt. Eller likv.

L103
ELEKTROSKANDIA AB (ifö electric) 08-92 35 00
Modul 20 porslinsarmatur E75 100 13 1x75W, E27, 230V. Monteras dikt tak. Eller likv.

L104
Ovalarmatur grå 230V(Bauhaus) art nr:0067. Monteras dikt tak.

L105
FLUX AB T08-693 05 00
EncapSulite Lightpole med opak hölje 152 cm 230 v art nr:WG515. Monteras nedpendlat 100 mm från under sida takstol. Eller likv. Ansluts till skymningsrelä


L105_1
FLUX AB T08-693 05 00
EncapSulite Lightpole med opak hölje 93 cm 230 v art nr:WG515. Monteras nedpendlat 100 mm från under sida takstol. Eller likv.

L105_2
FLUX AB T08-693 05 00
EncapSulite Lightpole med opak hölje 93 cm 230 v art nr:WG515. Monteras dikt undertak. Eller likv.

L108
FLUX AB T08-693 05 00
ESEDRA CIACK OPAL WHITE

Underlag för relationshandling
Kumerius EI 090228

KNIVSTA KOMMUN
Bygg- och miljönämnden
Ink. 2011-01-11
Diari nr 2006/10023-1

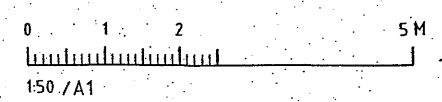

BET	ANT	ÄNDRINGEN AVSER	ÖSKN	DATUM
BYGGHANDLING				
Arklab Stockholm <small>Konungälvsgatan 1, 117 33 Stockholm Tel: 0822 44000 E-post: info@arklab.se www.arklab.se</small>				
UPPDRAG NR 030	REVISORER AV JP	REVISORER JP	GRANSK. HANDEL. II	
DATUM 061004	UTFÖRNING	OK EGGKONTR. JP		
Alsike Kv: Råskånaden/4308 Nybyggnad / Radhus Plan 0, Undertaksritning				
SKALA A1 1:50 A3 1:100	REVISORER A308-70			