




Entréväning

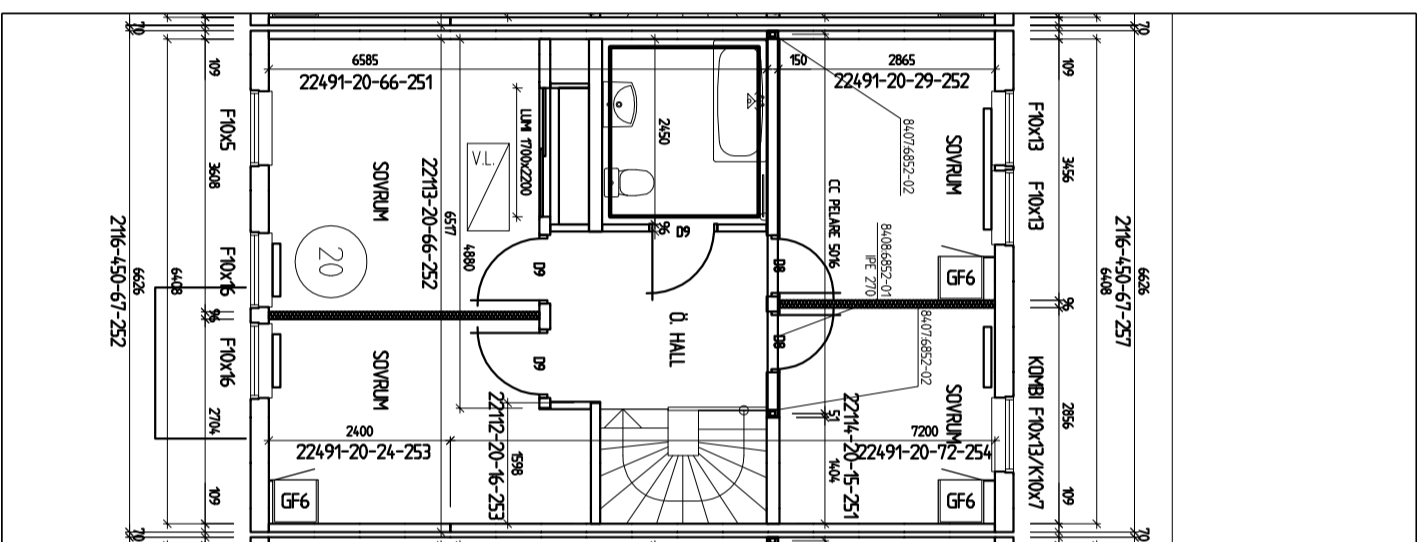

Mellanväning

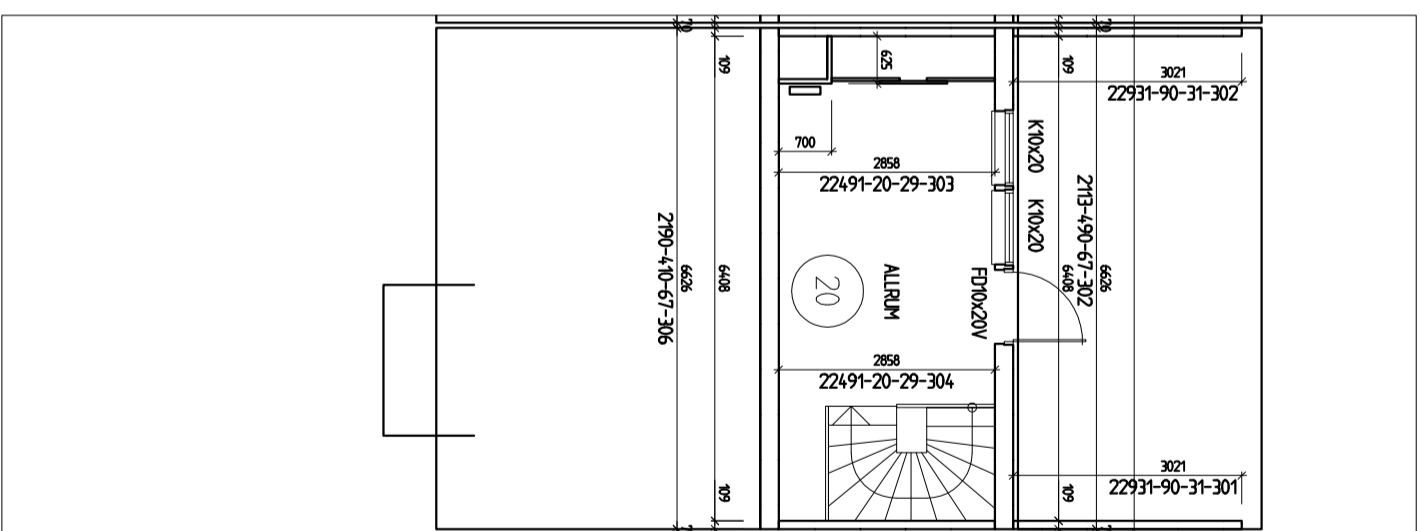

Överväning

 <p>LB-HUS Optimal Living®</p>		BOX 67 295 21 BROMÖLLA TEL. 0456-455 00 FAX 0456-455 64 E-Post info@lbhus.se www.lbhus.se		
KONSTR AV GRANSKAD AV TS BROMÖLLA 2009-08-28		ARBETSNUMMER 6852		
REG	ANT	REGISTRERINGEN AVSER	SIGN	DATUM
NYBYGGNATION AV FLERBOSTADSHUS BECKOMBERGA ETAPP 2 STOCKHOLM KOMMUN, NCC BOENDE Relationshandling ENTRÉVÄNING				
KOD TYP POS TYP 2, Läg. 20		RITNINGNUMMER K4:20		SKALA 1:100 (A3)