



# NYBYGGNADSKARTA

över **MÄLLBY 13:69**  
 i Jönköpings kommun  
 med adress: Mellbygatan 5B, kommundel Gränna  
 Upprättad av: STADSBYGGNADSKONTORET, Lantmäteriavdelningen 2021-10-21


*Eva Svensson*

Skala: 1:500  
 Höjdsystem RH2000  
 Koordinatsystem SWEREF99 13 30

Byggnadsplanen är antagen 1952-12-15  
 Planbestämmelser bifogas  
 Genomförandetiden har gått ut  
 Fastigheten överensstämmer ej med planen

Area: 607 kvm

Nivåkurvor enligt kartdatabasens visning

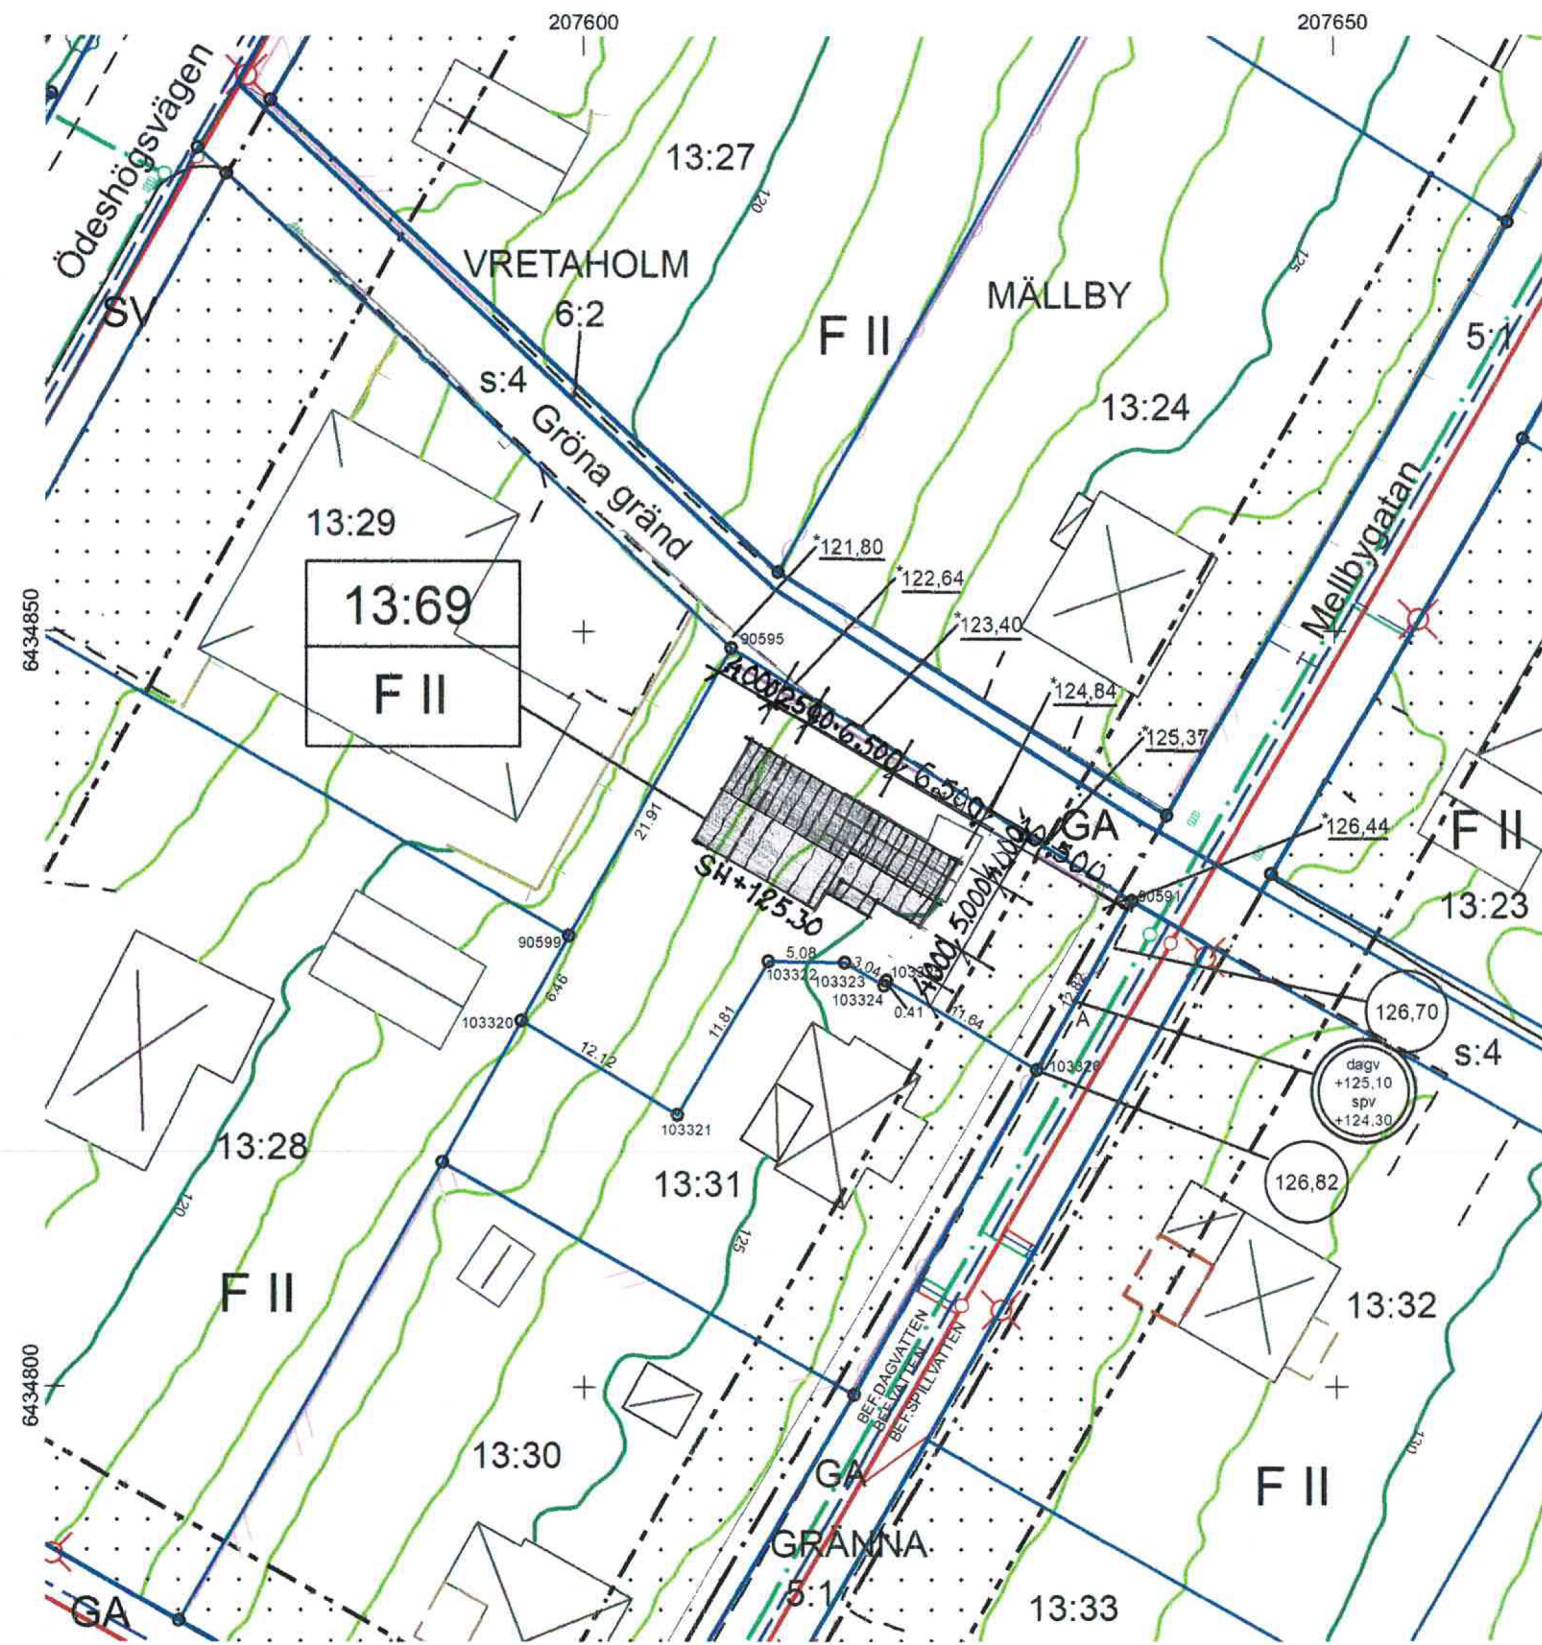

Anm GATA: \*Gatuhöjder som angivits är befintliga höjder på icke kommunal mark.

## TEKNISKA KONTORET

**VA**  
 Inkopplingshöjd för spill- och regnvattenledningar är angivna inom dubbel cirkel  
 Ovanstående höjder skall vara gällande för bestämmande av sockelhöjd  
 Spillvattenledningens uppdrämningshöjd vid servisavgreningen + 124,8 m vid punkt A  
 Dagvattenledningens uppdrämningshöjd vid servisavgreningen + 126,6 m vid punkt A  
 Nivåskillnad mellan reservoars lågvattenyta (lägsta trycknivå hydroforstation) och vattenledning i gata 50 m

**GATA**  
 Gatuhöjder är angivna inom enkel cirkel och avser färdig gata

**MARK och EXPLOATERING**  
~~Gatukostnader ska betalas~~ ~~Marköverlåtelseavtal finns / ska träffas.~~  
~~belastar för närvarande inte fastigheten/erna~~ ~~Exploateringsavtal finns / ska träffas.~~