


V5/V6

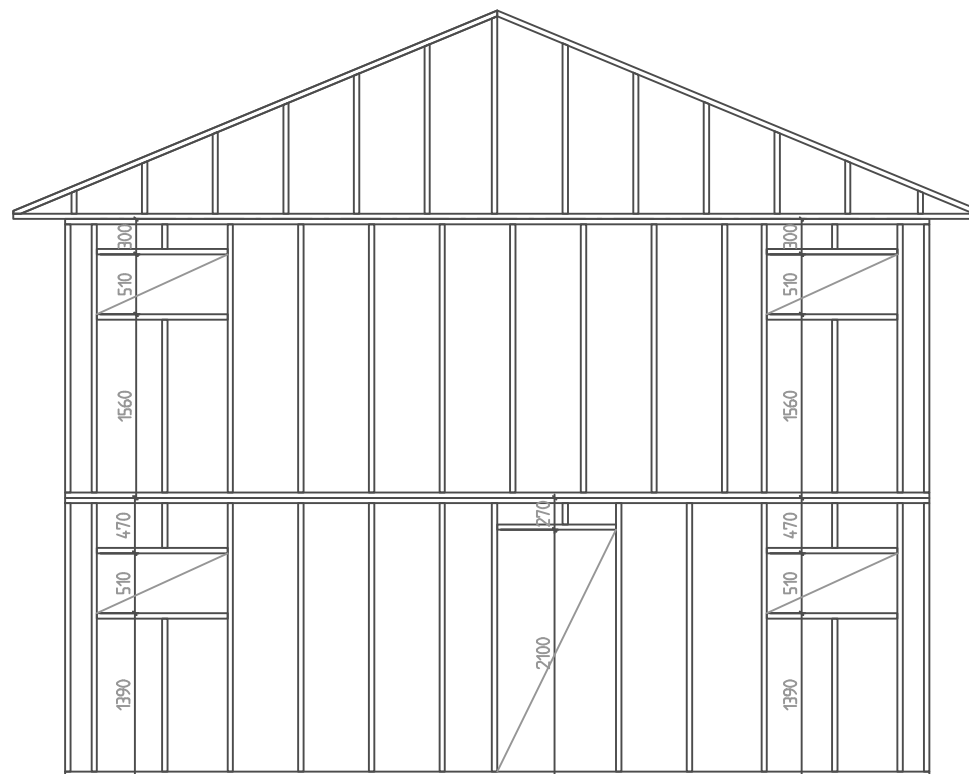

V7/V8

BET. INT.	BEROENHÅNDSR.	DATA	SKRI
STATUS RELATIONSHANDLINGAR			
PROJEKT SILJANSNÄS			
ARB. NR.	REDAKTÖRETRAV.	HÄRLEGGARE	
	MHN	MHN	
DATA:	REVISORER		
130405			
NYBYGGNAD FRITIDSHUS			
ELEVATIONER			
SKALA	STYCKENUMMER	BET.	
1:50	K20.4-112		