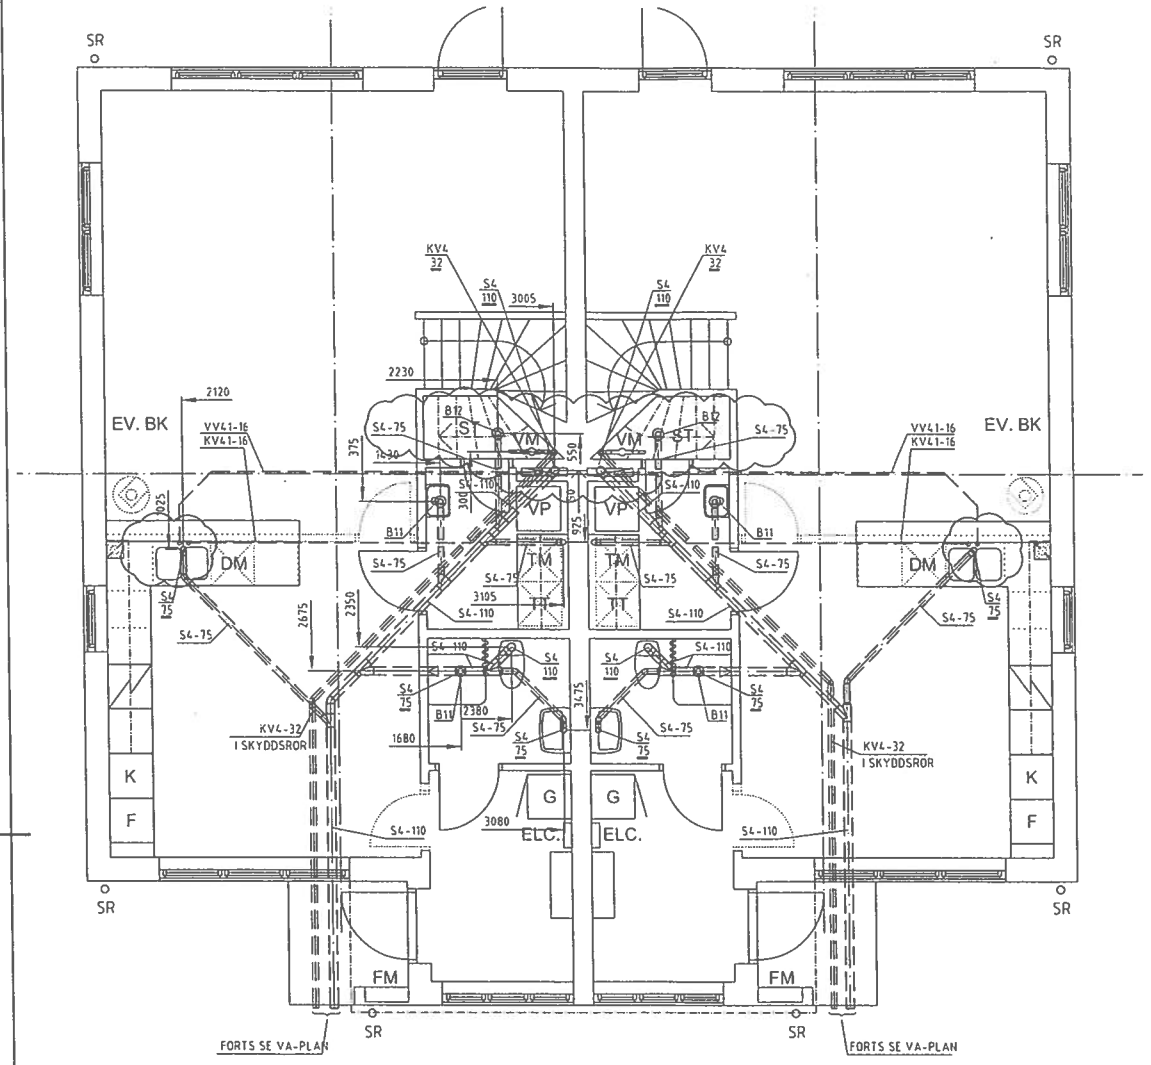

PLAN 1, ENTRÉPLAN
HUS 16, 18, 20, 30

PLAN 1, ENTRÉPLAN
HUS 17, 19, 21, 29

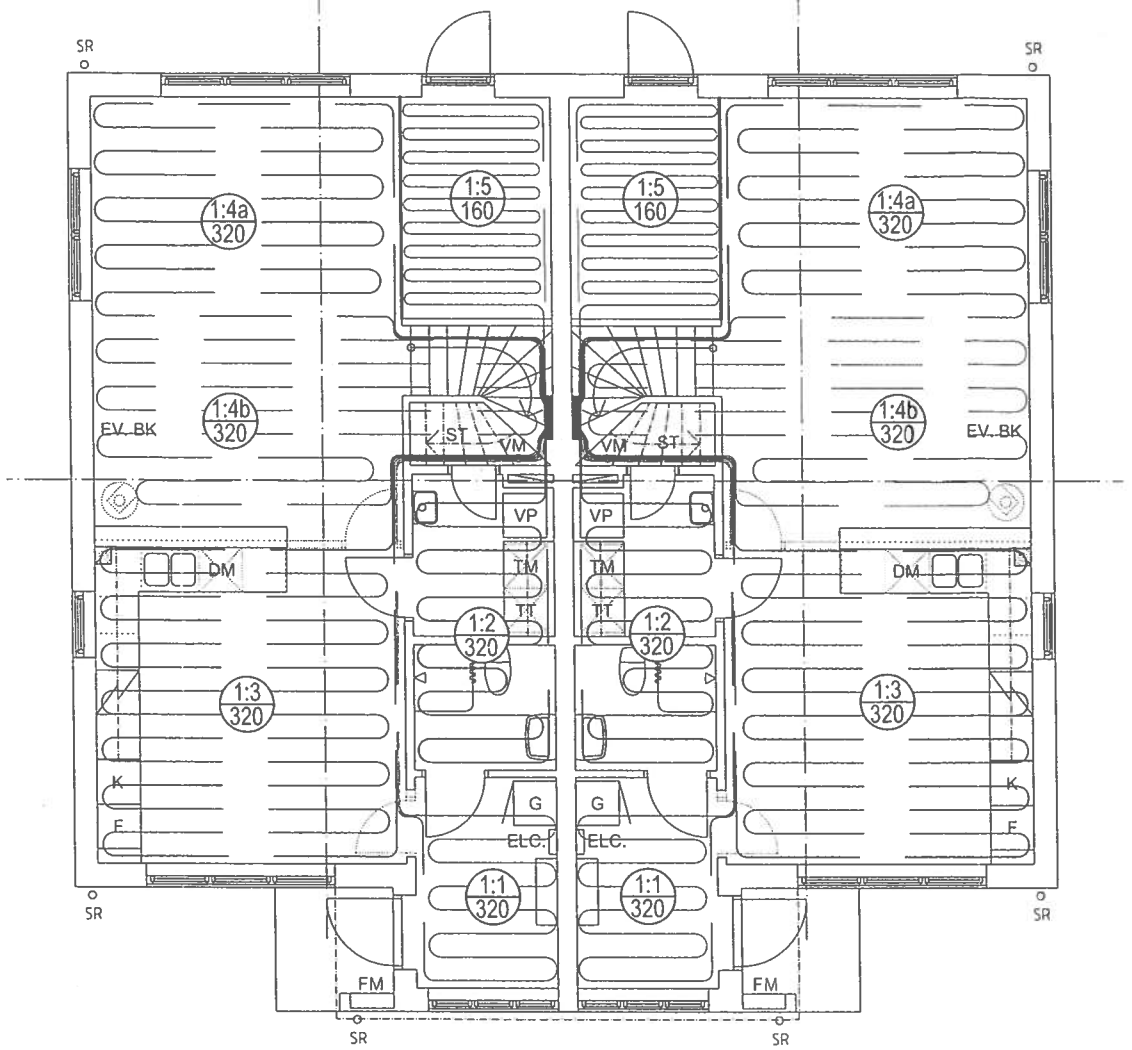

PLAN 1, ENTRÉPLAN
HUS 16, 18, 20, 30

PLAN 1, ENTRÉPLAN
HUS 17, 19, 21, 29

LEDNINGAR I MARK

GOLVVÄRME

Fördelare: 1
Systemtemp.: 36,0 / 30,9 °C
Flöde: 322 l/h / 5,4 l/min
Max tryckfall: 6,6 kPa

Krets	System	c/c	Längd(m)	Inj.värde VKF	Inj.värde VKF-i*
1	L16	320	33.5	2.50	0.75
2	L16	320	28.4	2.50	0.75
3	L16	320	70.0	2.50	0.75
4a	L16	320	52.6	2.50	0.75
4b	L16	320	52.6	2.50	0.75
4	L16	160	43.8	5.75	5.00

*VKF-i: LKVärmekretsfördelare med flödesindikatorer

INJUSTERINGSVENTIL SKALL MONTERAS FÖR RESP FÖRDELARE.

GV-KRETSENS TILLOPPSLEDNING SKALL LIGGA 50-100MM-INFRÅN INSIDA YTTERVÄGG.
INGEN FÖRLÄGGNING AV KRETS UNDER GOLVMONTERAD WC.

ORIGINALFORMAT A1
FORMAT A1 SKALA 1:50
FORMAT A3 SKALA 1:100

METER 0 1 2 3 4 5

FÖRKLARINGAR

LEDNINGAR I MARK

S4 = Spillvattenledning av Mark-PP
KV4 = Kallvattenledning PEM PN10
KV41, VV41 = Tappvattenrör LK PE-X Uni X med tomrör (RiR). Förläggs i isolering
B11 = Golvbrunn Purus Brage 75, RSK 711 39 30
B12 = Översvämningsskydd Purus Safe RSK 713 84 41
B13 = Golvbrunn Purus Brage 75 med NOOD vattenlås, RSK 711 39 30N

Täthetsprovning av självfallsledning utförs enl VAV P50.
Renspolning av ledning utförs i anlsutning till slutbesiktning.
Samtliga öppna rörändar täcks med lock.

GOLVVÄRME

1:1 / 240 = Slingbeteckning = c/c-avstånd rör i mm
Golvvärmerör LK Uni-X dim 16

BET	ANT	ÄNDRINGEN AVSER	SIGN	DATUM

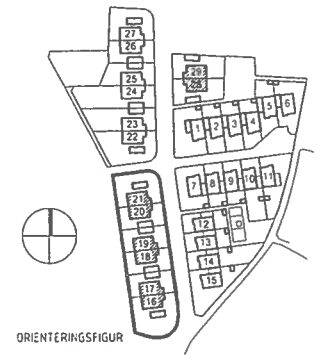

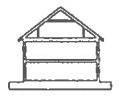

RELATIONSHANDLING

BESQAB

TRÄDGÅRDSSTADEN I VALLENTUNA

Structor

☐ A	VERA Arkitekter AB	T: 08 545 89 250	F: 08 660 91 98
☐ K	-	T: -	F: -
■ V	Structor Installationsteknik AB	T: 08 522 57 920	F: 08 545 55 640
☐ E	-	T: -	F: -
☐ L	Novamark AB	T: 08 556 00 903	F: 08 556 00 929
☐ M	-	T: -	F: -

UPPDRAG NR	RITAD AV	HANDLÄGGARE
1174-010	LHg	L Hägg
DATUM	ANSVARIG	
2010-06-16	M Lezin	

Etapp 2, parhus
Hus 16-21, 28-29
Ledningar i mark
Golvvärme

SKALA	NUMMER	BET
1:50	V-52.1-201	

PLO 2011-04-15 11:25 I:\UPPDRAG\1174 BESQAB PROJEKTUTVECKLING AB\010 TRÄDGÅRDSSTADEN, VALLENTUNA\V\PLOT\V-52-1-201.DWG LARS HÄGG

XREF